



Anlagenschema Nahwärme

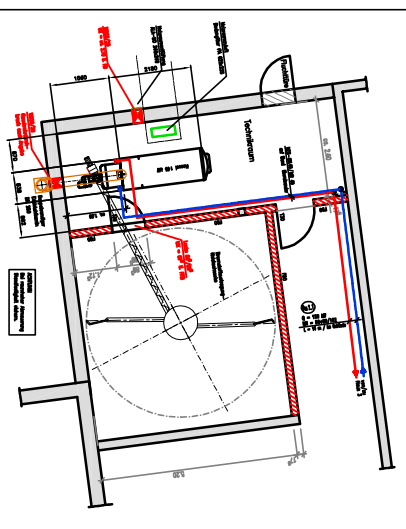

Grundriss Technikraum M. 1:50

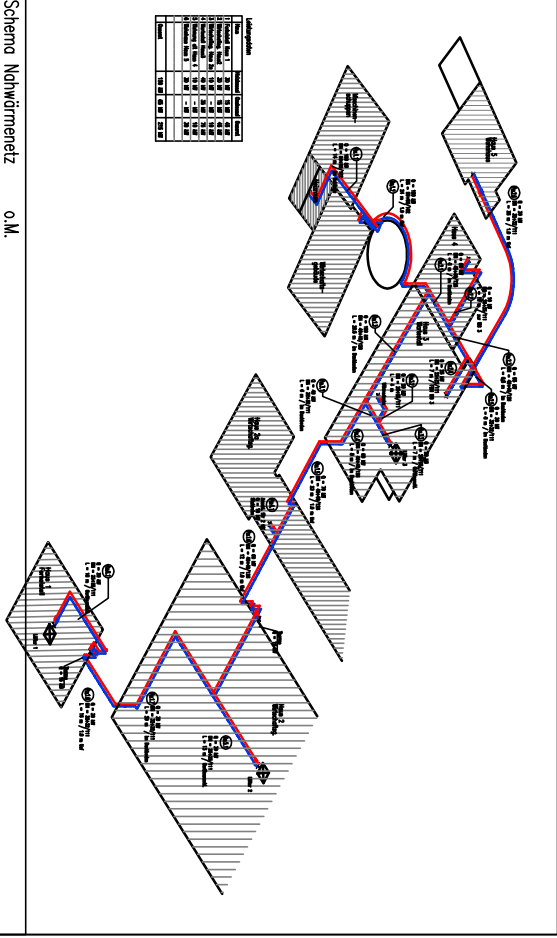

Schema Nahwärmenetz 0.M.

Legende	
1	Heizung
2	Rücklauf
3	Abwasser
4	Trinkwasser
5	Gas
6	Strom

Grundriss Heizraum u. Schema	
